

WODOCIĄGI ZIEMI CIESZYŃSKIEJ SPÓŁKA Z O.O.



CZŁONEK IZBY
GOSPODARCZEJ
„WODOCIĄGI POLSKIE”

UL. MYŚLIWSKA 10, 43-450 USTROŃ

KONTO: ING BANK ŚLĄSKI S.A.
CBK BIELSKO-BIAŁA
nr 02 1050 1070 1000 0001 0109 5222

Tel. 33 854 35 70 SEKRETARIAT
33 854 37 25 FAX
33 854 34 96 CENTRALA
33 854 22 44 CENTRALA
33 854 25 73 CENTRALA

e-mail: wzc@wzc.com.pl

www.wzc.com.pl

TT/ 3730 /2012

GMINA STRUMIEŃ

Nasz znak:

ul.Rynek 4

Wasz znak:

43-246 Strumień

16.07.2012r.

Ustroń, dnia

Dotyczy: projektu budowlano-wykonawczego wodociągu – ul.Modrzewiowa
w Drogomyślu.

W odpowiedzi na Państwa wniosek informujemy, że uzgadniamy
pozytywnie „Projekt Budowlano-Wykonawczy budowy wodociągu przy
ul.Modrzewiowej w Drogomyślu”.

Do odbioru końcowego należy dołączyć:

- protokół prób szczelności
 - inwentaryzację powykonawczą ułożonego wodociągu
- w wersji cyfrowej /1 szt / i wersji papierowej z klauzulą Ośrodka Dokumentacji
Geodezyjnej w Cieszynie /min. 2 kpl/
- oświadczenie gwarancyjne wykonania robót
 - badanie jakości wody
 - ocenę higieniczną materiałów zastosowanych do budowy wodociągu wydaną
przez SANEPID Cieszyn

Prace ziemno-montażowe należy prowadzić pod nadzorem przedstawiciela W.Z.C.
Spółka z o.o. – Rejon Sieci w Strumieniu.

OBSZAR
DZIAŁANIA:

CIESZYN,

USTROŃ,

WISŁA,

SKOCZÓW,

STRUMIEŃ,

CHYBIE,

GOLESZÓW,

DĘBOWIEC,

HAŻLACH,



GAZELE BIZNESU



PRZEDSIĘBIORSTWO
FAIR PLAY



"GEPARDY BIZNESU"

Wszelkie zmiany dotyczące zakresu i sposobu posadowienia przedmiotowej sieci wodociągowej podlegają uzgodnieniu z naszą Spółką.

Przedłożona dokumentacja techniczna pozostaje w aktach Spółki.

Uzgodnienie jest ważne 1 rok.



Otrzymują: 1 x adresat

1 x TT a/a

CZŁONEK ZARZĄDU
Dyrektor Techniczny
Naczelnik Inżynier
mgr inż. Piotr Kawka

Gmina: 240311_5 STRUMIEN
Obręb: 0002 DROGOMYŚL
P.qr: 975/4 i inne


Sekcja 65:
Układ 2000:
Układ H:
KERG:
Skala:

541.142.252
6.121.27.25.2-4
Kronstadt 86
2-637/2012
1:1000

Mapa nadaje się do celów projektowych




Orientacija 1: 50 000

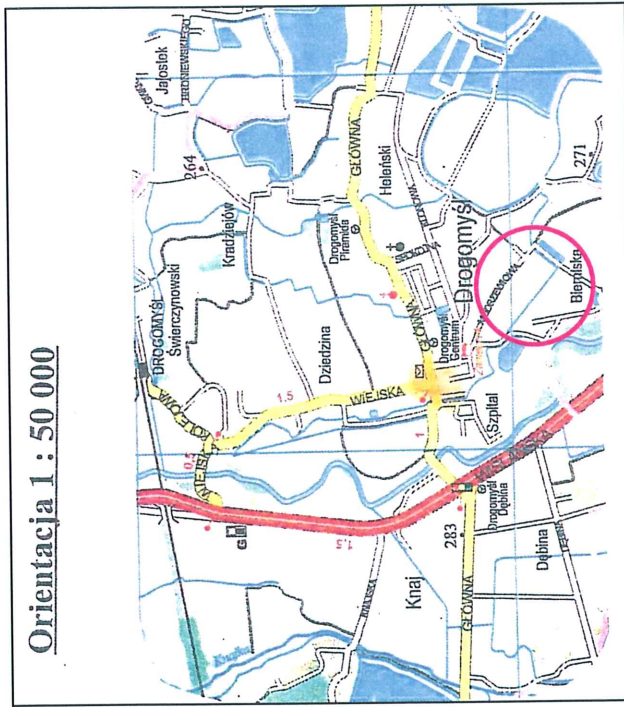

LEGENDA:

- proj. wodociąg z przyłączem wody
- istn. sieć wodociągowa
- istn. gazociąg
- istn. kable energetyczne
- istn. kable telekomunikacyjne

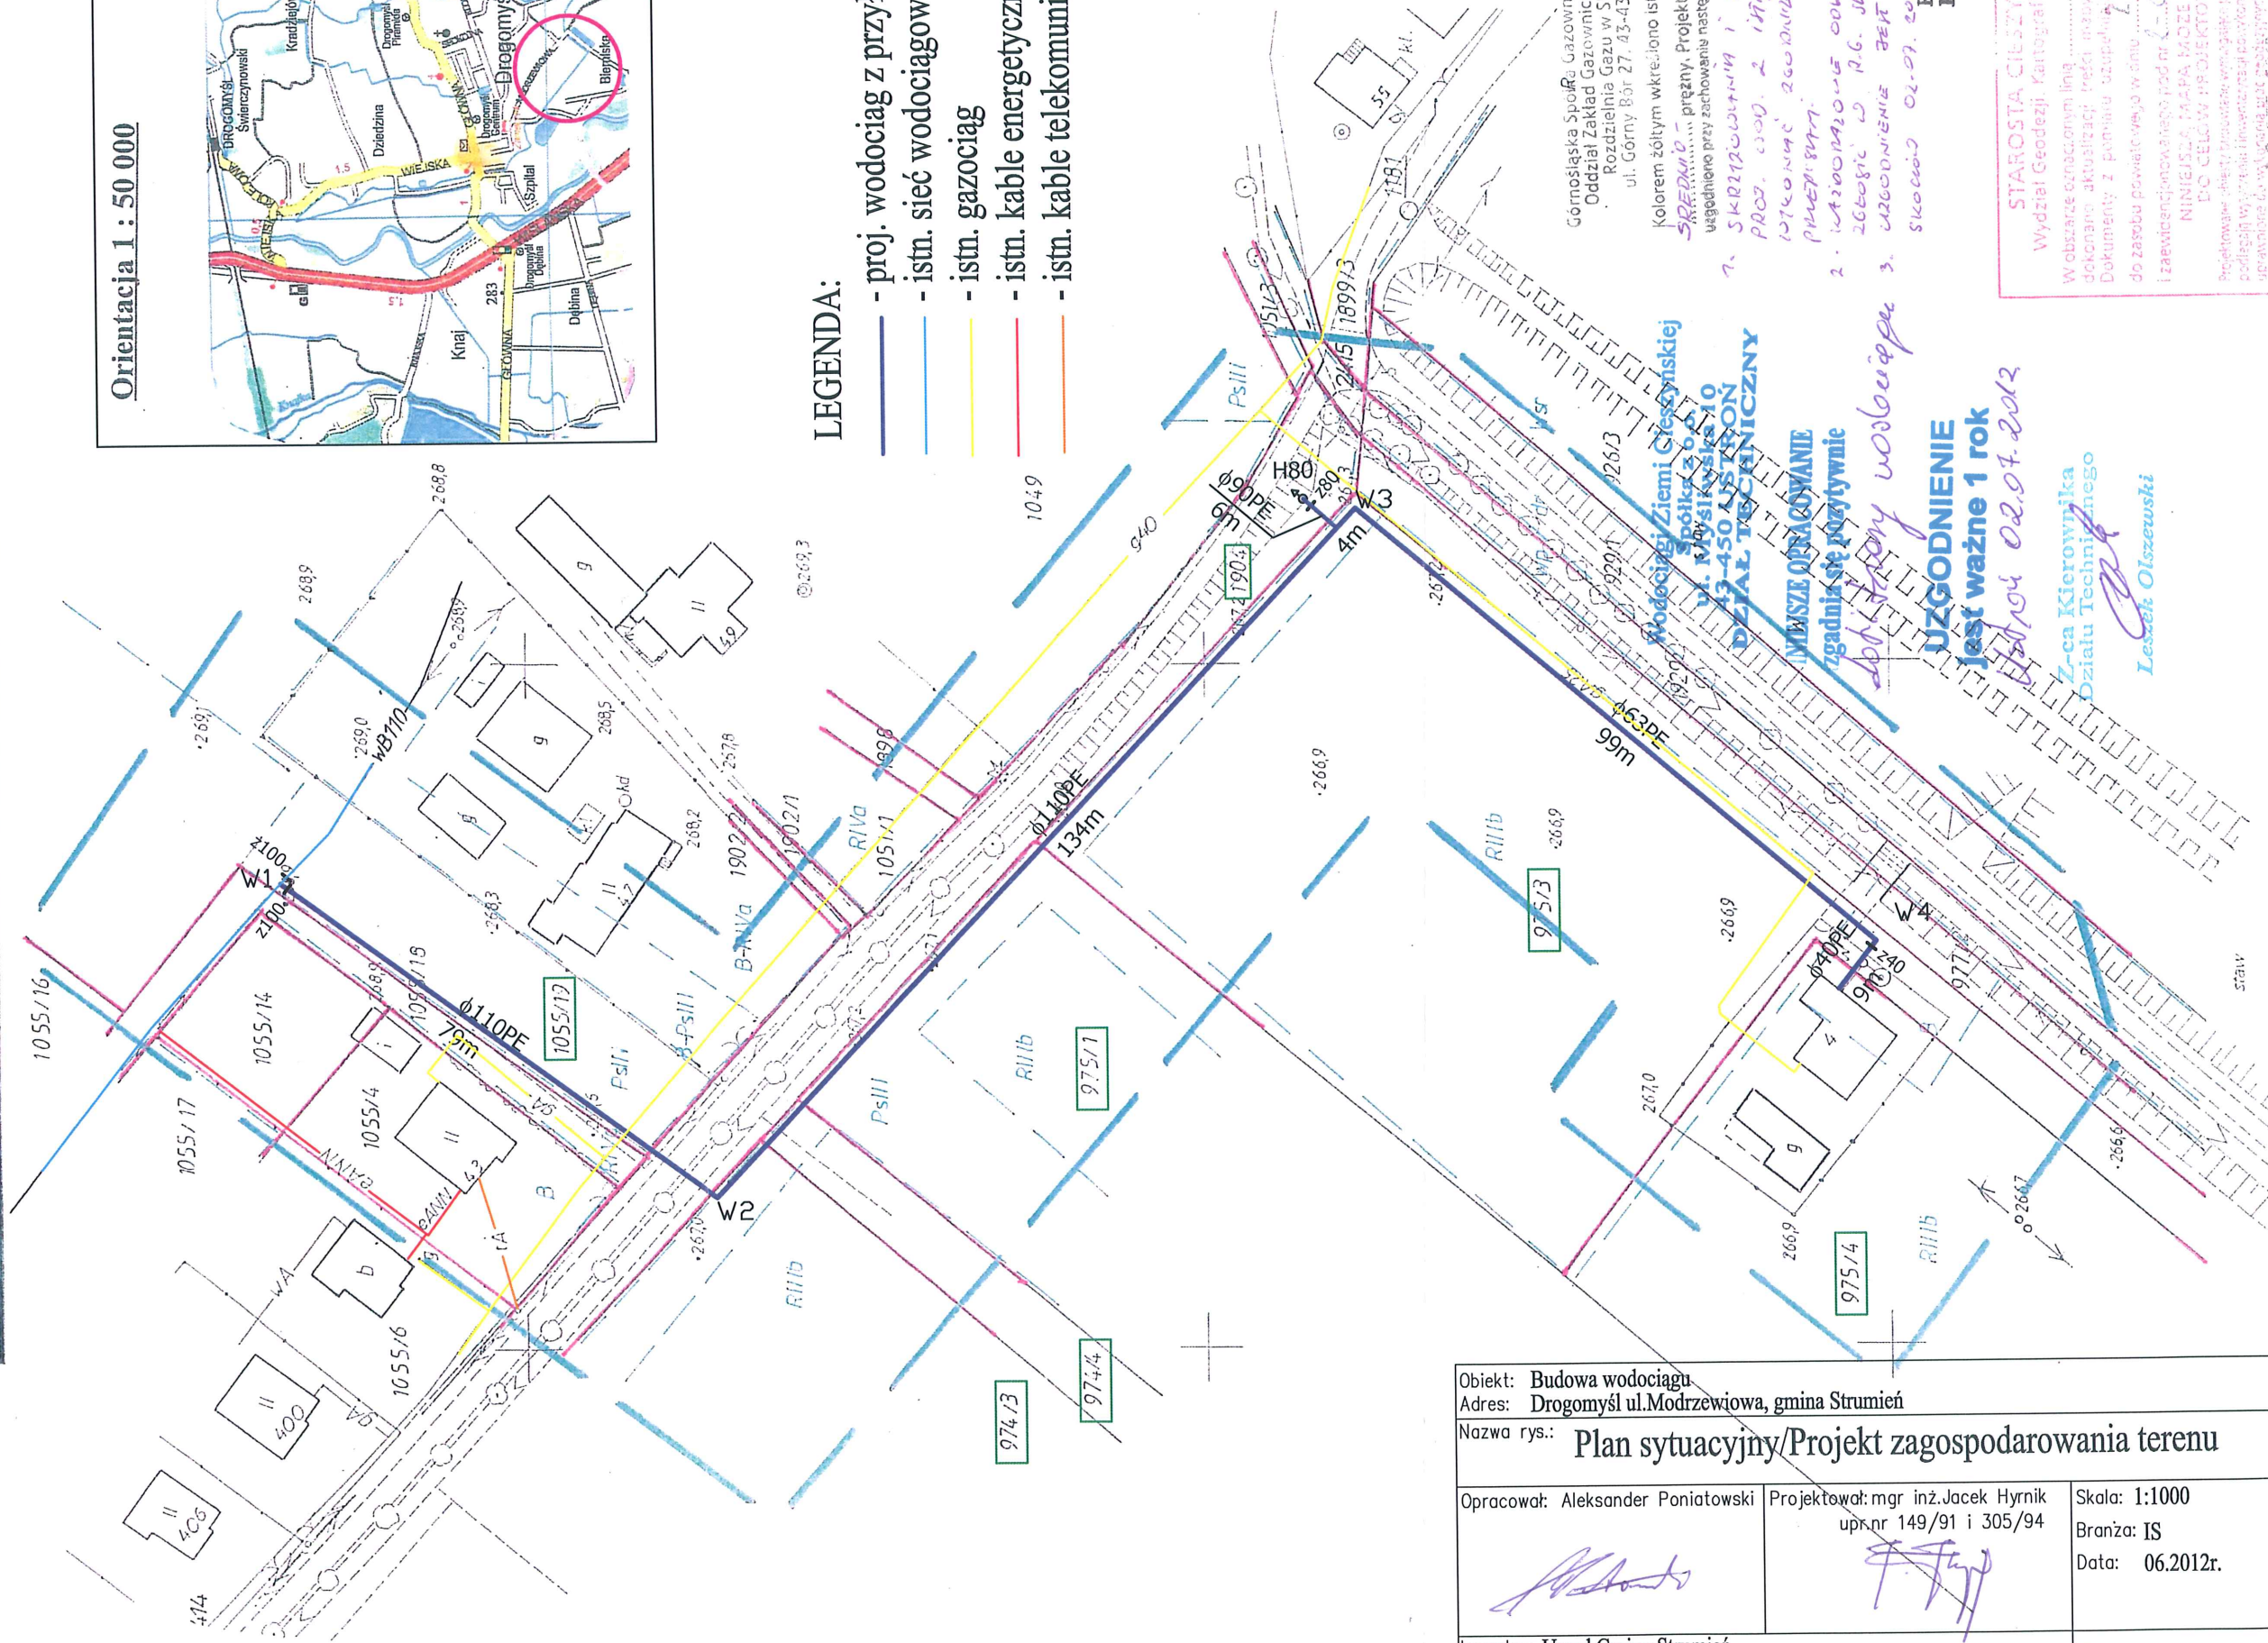

Plan sytuacyjny/Projekt zagospodarowania terenu

Data: 06.2012r.

Rys. nr 1

Nie sprawdzono obciążenia służebnościami gruntowymi.

klasoużytki
granicie nieruchomości
zakres aktualizacji

Wzrost 02.07.
Z-ca Kierownika
Zdziału Technicznego
Leszek Olszewski